


竣工図記載例 ※赤字部分を特に注意し、竣工図の作成を行う。

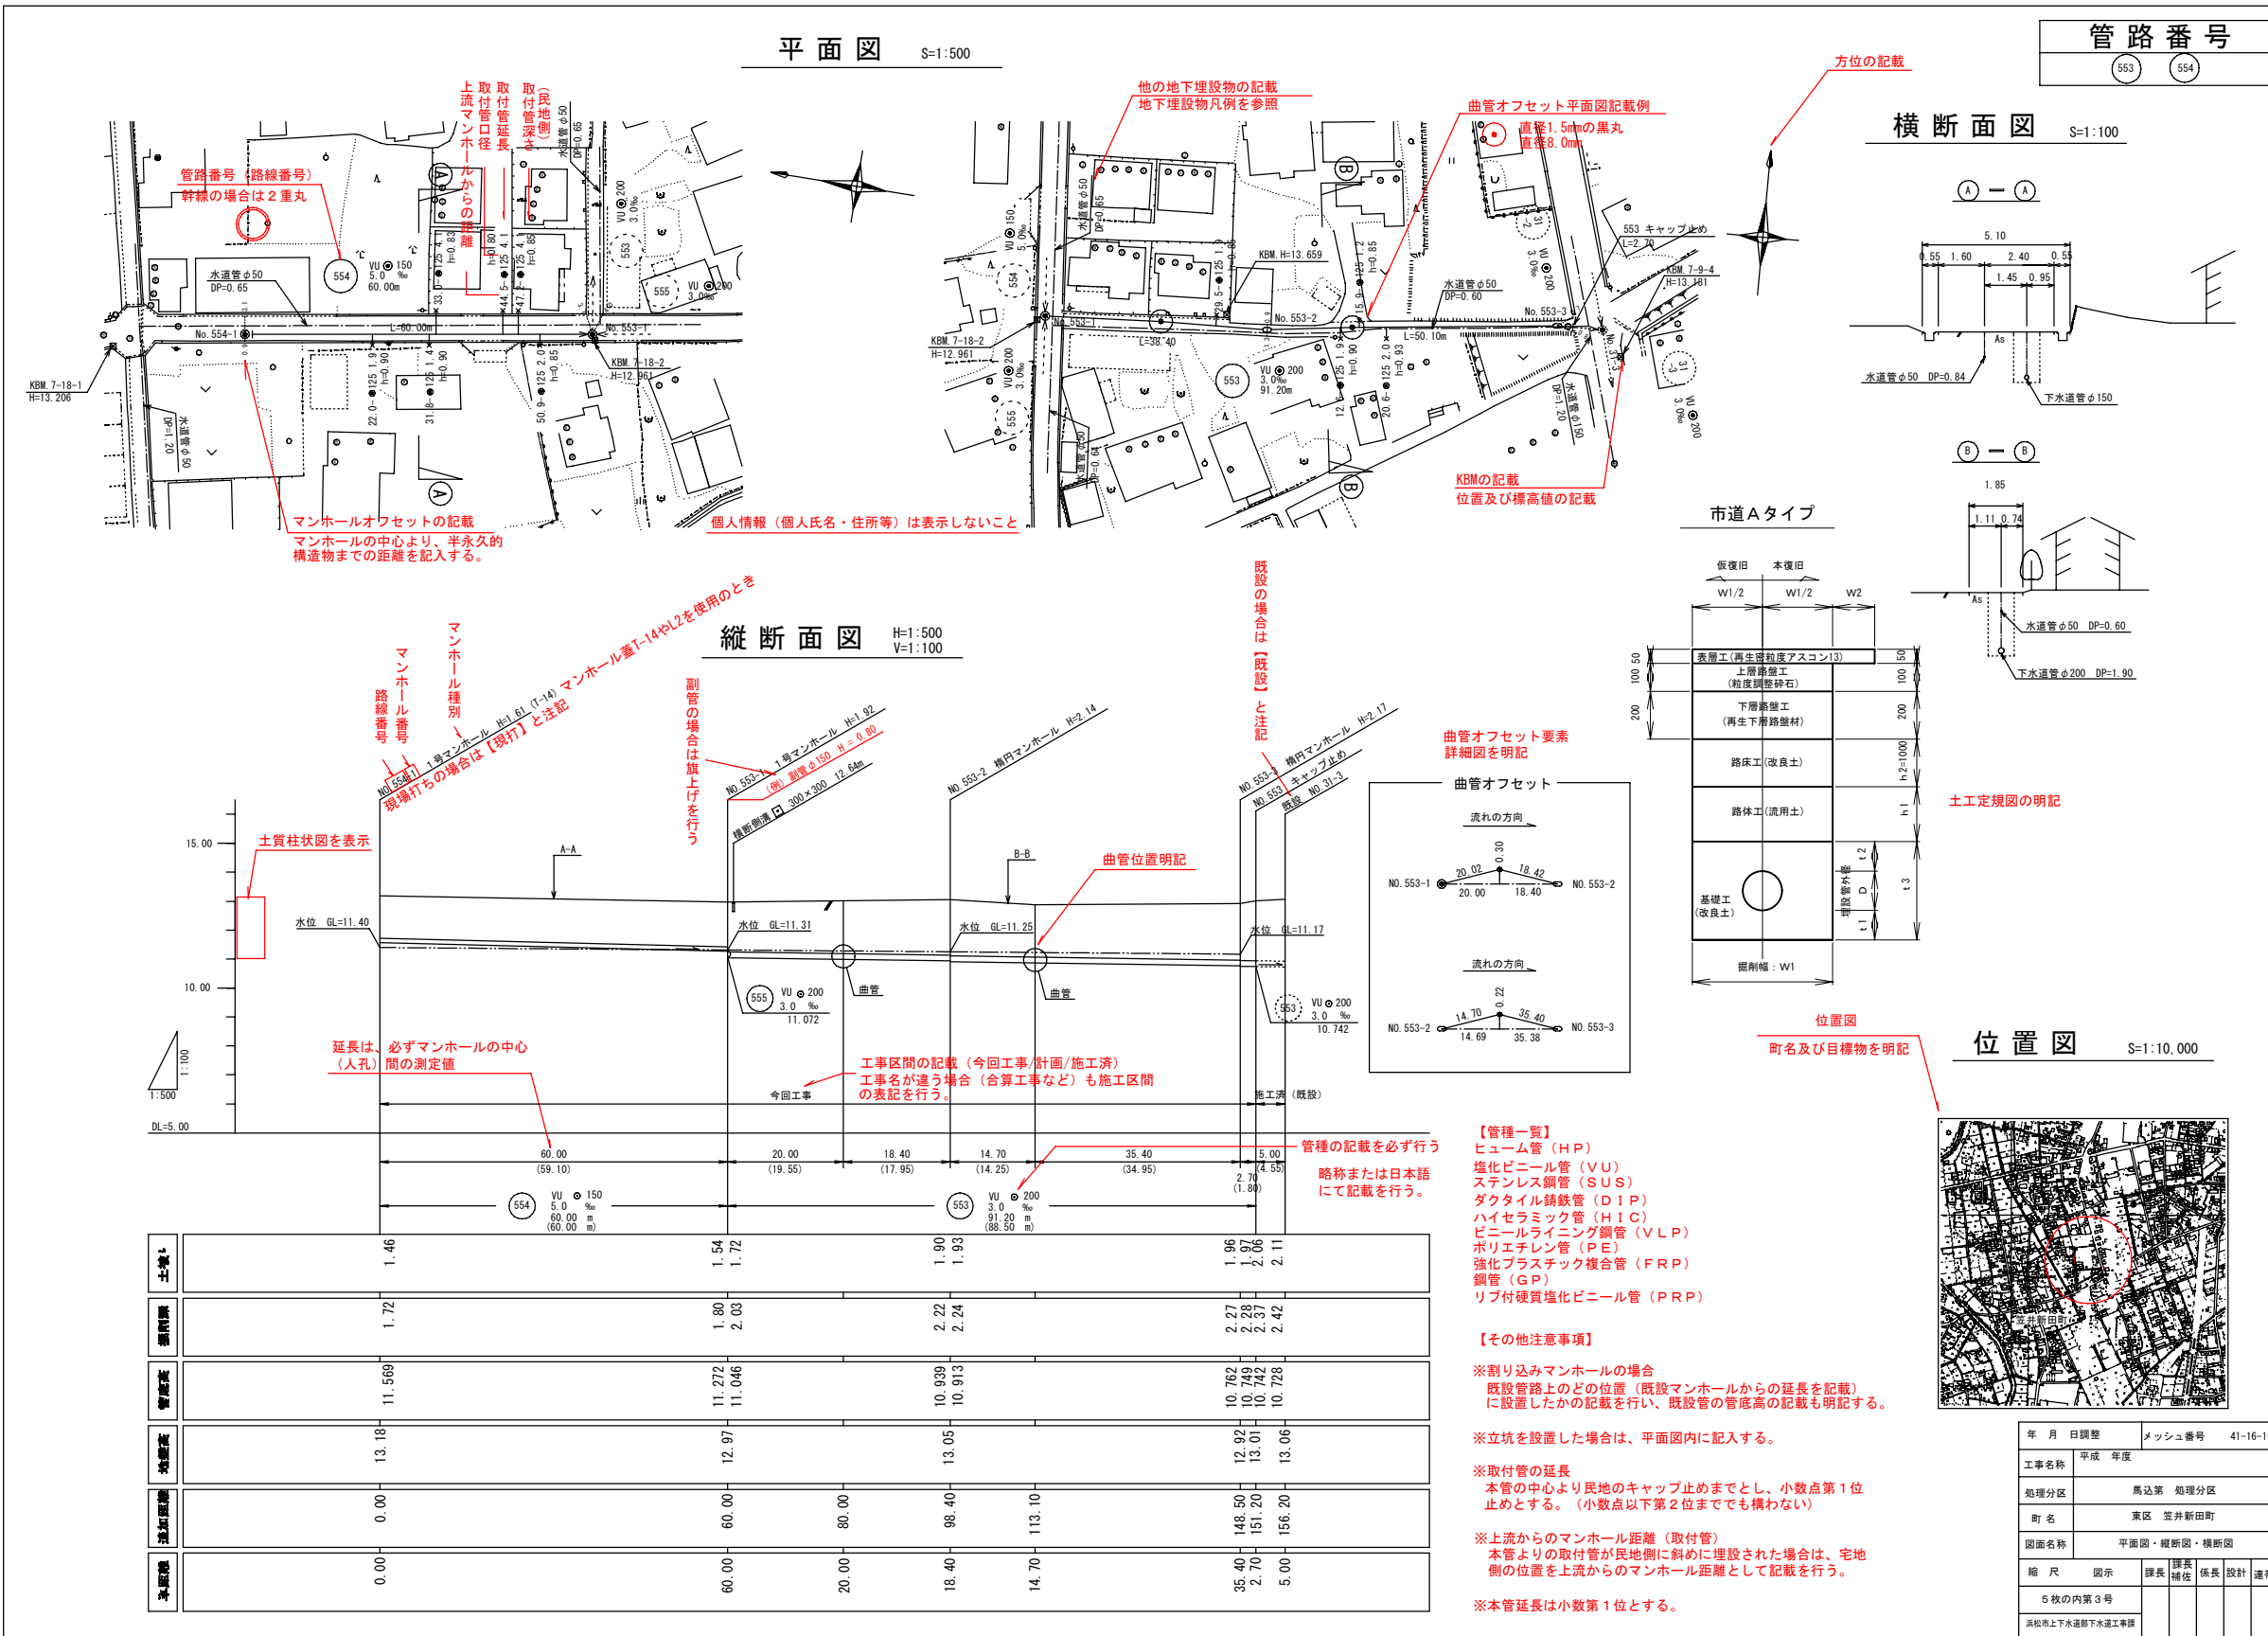

記号凡例

記号	名称
—	管渠（今回施工）
---	管渠（既設）
---	管渠（計画・将来）
○	起点
●	曲管
┌	管止め
○	0号マンホール（内径75cm）
○	1号マンホール（内径90cm）
○	2号マンホール（内径120cm）
○	3号マンホール（内径150cm）
○	4号マンホール（内径180cm）
○	5号マンホール（210×120cm）
○	6号マンホール（260×120cm）
○	楕円マンホール
○	小口径マンホール
○	特殊マンホール
○	矩形マンホール
○	マンホールポンプ
○	真空マンホール
○	伏越マンホール
○	特1号マンホール（60×90cm）
○	空気弁
○	仕切弁
○	盲人孔
○	流域マンホール
○	雨水管・雨水渠用マンホール
○	雨水枡マンホール
○	汚水枡
○	雨水枡
○	取付管
○	支管止
○	1号マンホール
○	※特定枡は注記を行う。

地下埋設物凡例

記号	名称
—	W 水道管
---	G ガス管
---	T 電話線
—x—	I 工業用水管
---	E 電力線
—	その他 種別の明記を行う。

年月日調整	メッシュ番号	41-16-16
工事名称	平成 年度	
処理分区	馬込第 地理分区	
町名	東区 笠井新田町	
図面名称	平面図・縦断面図・横断面図	
縮尺	図示	課長 課長 係長 設計 速書
5枚の内第3号		
浜松市上下水道部下水道工務課		