内部仕上

天井：	デッキ　現し
壁：	コンクリート打放し補修
	ライニング（メラミン化粧板）
巾木：	コンクリート打放し補修
床	：コンクリート直均し、排水目皿

仕上凡例

Ⓐ	外壁：コンクリート打放し補修、防水性複層装塗材E

衛生設備

①	大便器　(CS30B) 腰掛式タンク密結形防露便器	⑦	化粧棚（YHS61FCR）
②	棚付二連紙巻器（YH60R）	⑧	ベビーチェア（YKA13）
③	オートストップ水洗セット	⑨	ベビーシート（YKA23R）
④	水石鹸入れ（立形型）(TS126AR)	⑩	呼び出しボタン
⑤	壁掛手洗い器（L870AM）	⑬	マルチシンク（SK510D）
⑥	床置小便器　中型（U307C）	⑭	立水栓（T136AS13）

手摺

⑪	腰掛便器用手すり　固定式 壁付L字型(T112CL7/T112CR7)
⑫	腰掛便器用手すり　可動式 跳ね上げタイプ（T112H7）

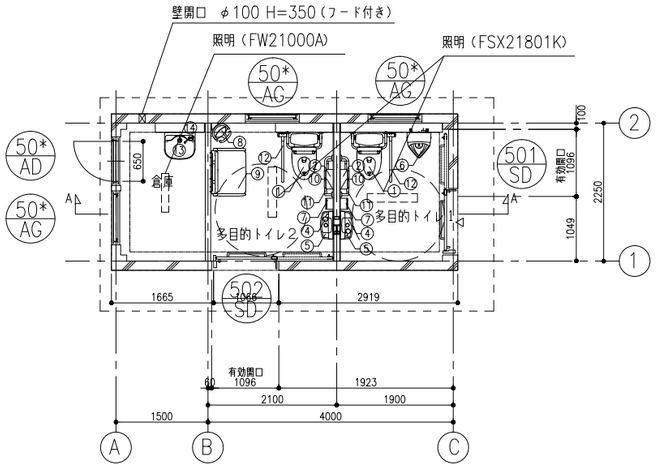

平面図

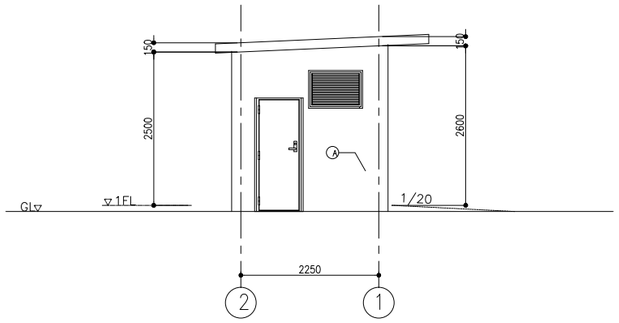

東側立面図

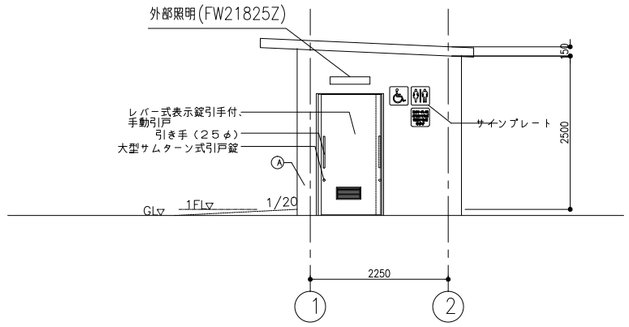

西側立面図

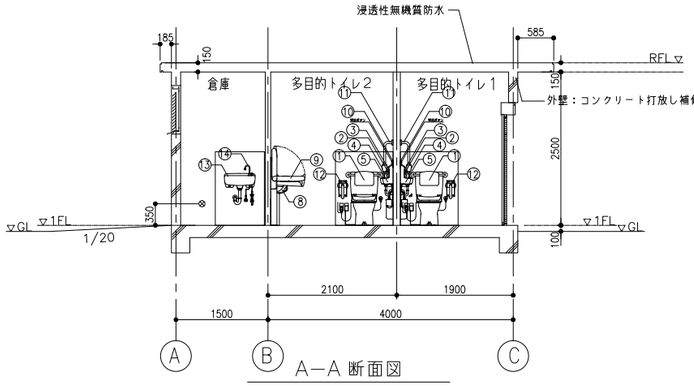

A—A 断面図

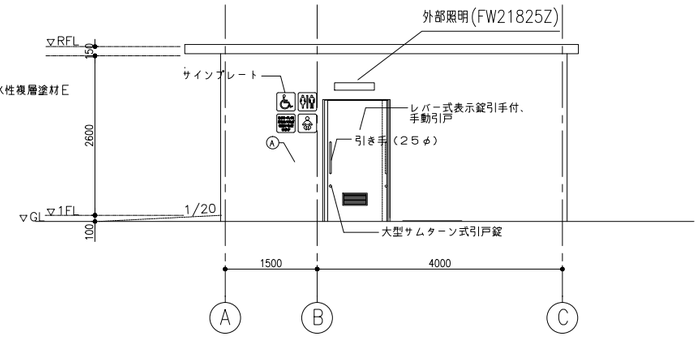

北側立面図

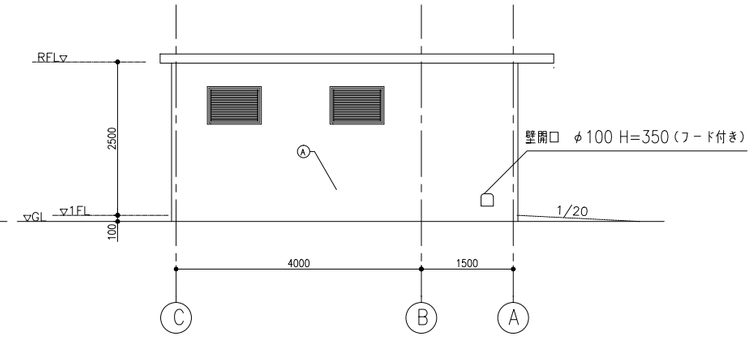

南側立面図

◇							
◇							
◇							
◇							
Ⓕ	竣工図	内堀	09.01.31	松浦/塩原	09.01.31	三井	09.01.31
改正	記　事	作図	日付	審査	日付	承認	日付

注記：本図は三井造船株式会社の権利に属するもので、取り扱いには機密を必要とする。故に当社の公式の許諾文書のない限り、本図に含まれる内容を他に洩らしたり譲渡したりしてはならないし、又いかなる方法であっても複写・転写・写真撮影等をしてはならない。

三井造船株式会社
環境プラントエンジニアリング
一級建築士事務所
東京都第39888号
新牧　拓也
一級建築士登録第186365号

三井造船・三井住友建設特定建設工事共同企業体

部署	環プラ設一土建
承認	三井　06.08.31
審査	塩原／松浦　06.08.31
審査	内堀／佐藤　06.08.31
作図	REC　06.08.31
縮尺	A1：1/50 A3：1/100

タイトル
(仮称)浜松市新清掃工場・新水泳場整備運営事業
（新清掃工場建設工事）

ビオトープ　便所

仕上げ・平面・立面・断面・建具図

工事番号	HZ1658
図面番号	061AD5001
改正	Ⓕ

配布先	
顧客	2
コンサル	2
三井造船株式会社 環境・プラント事業本部	
営業	
企業務	
プロ国内	
プロ海外PC	1
プロ調	
設機器	
設燃焼	
設計装	
設電気	
設置計画	
設土建	1
品品	
環技ヲ	
環技計	
建国内	
建安全	
技開環	
資材(環)	
外注メーカー	
現地	
FS	1
返却用	1
控	
合計	8

出図目的	
	承認願用
	返却用
	提出用
	工事用
	工事準備用
○	完成図
	参考図
	検討用
	材手用
	旧図返却
09.01.31	出図日